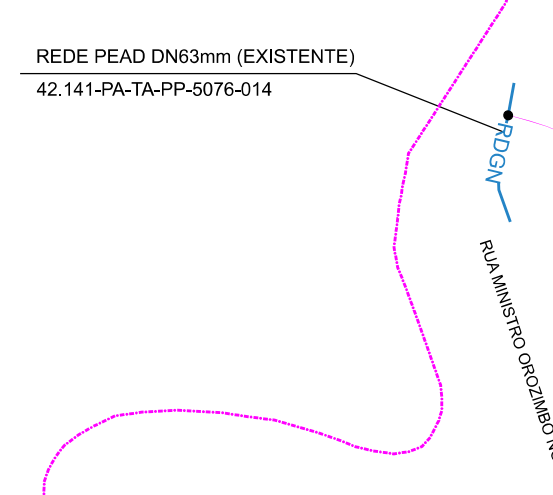


MUNICÍPIO DE NOVA LIMA

A1-841x594REVISÃO

LEGENDA

QUADRO DE INFORMAÇÕES

GA|MIG Companhia de Gás de Minas Gerais