



# PLANTA



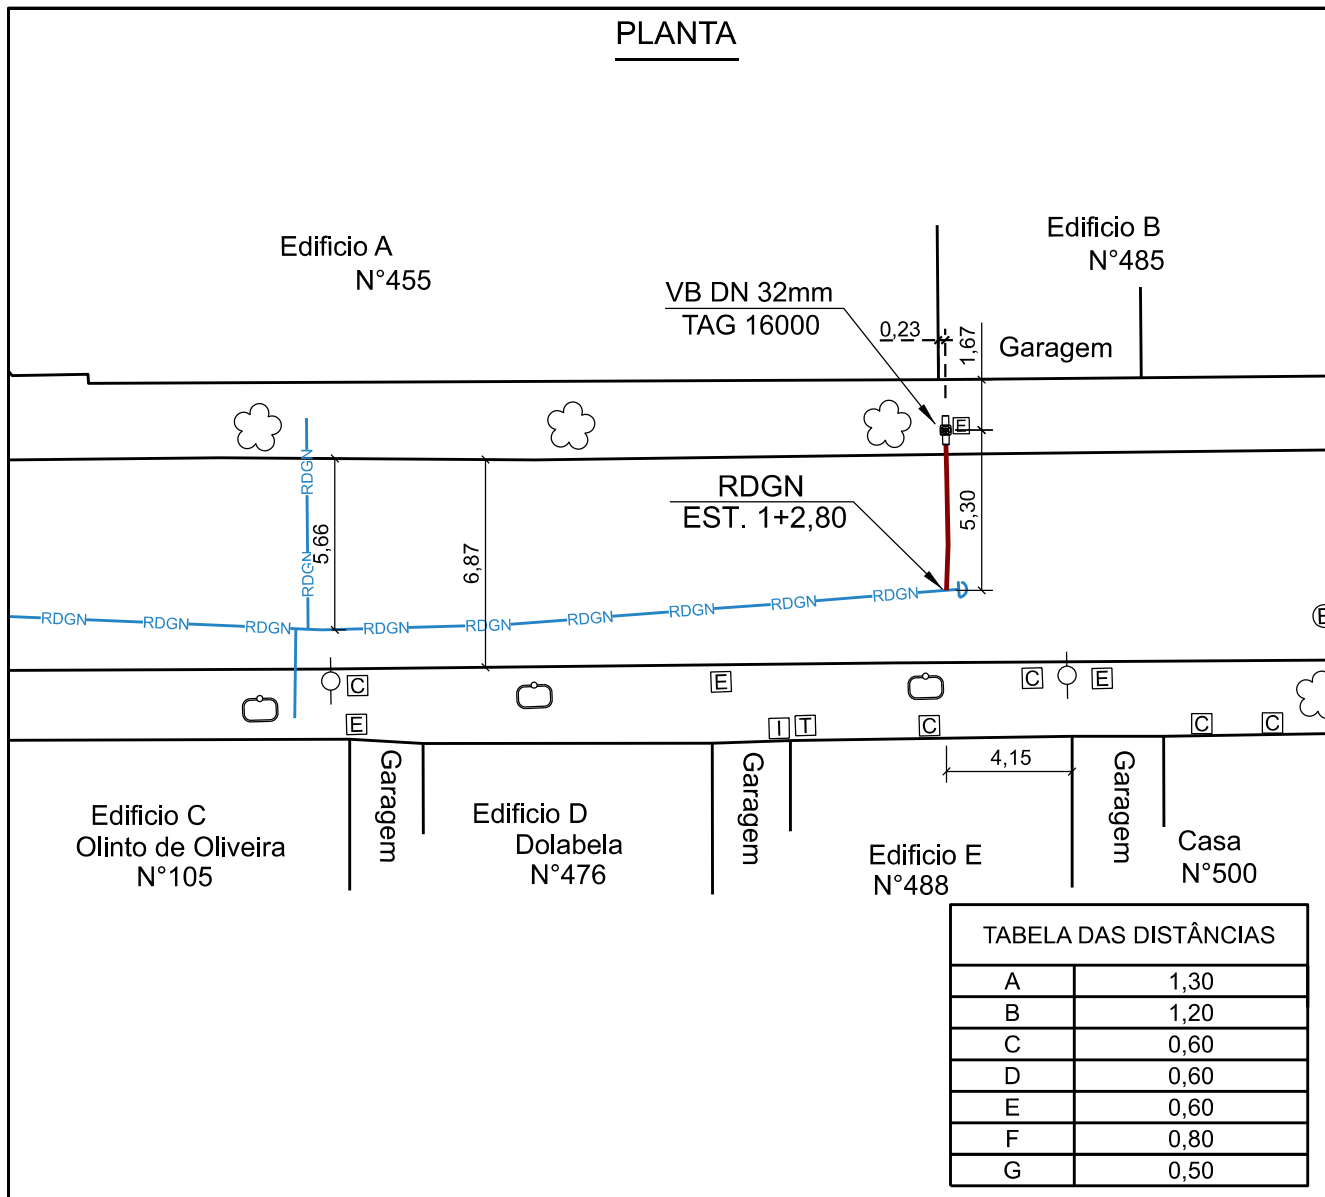


## PERFIL

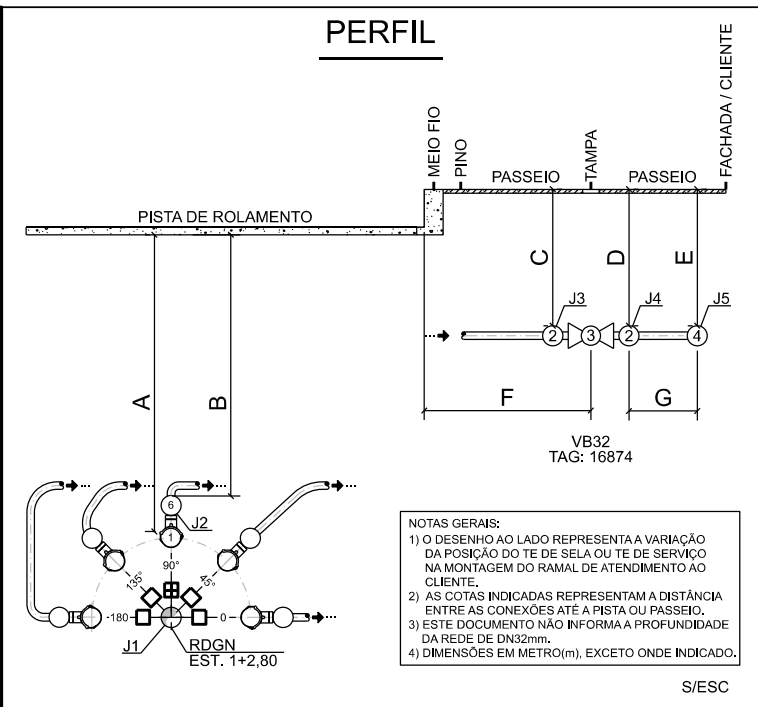


## LISTA DE MATERIAL

ITEM	DE (mm.)	ESP. (mm.)	ESPECIFICAÇÃO	UNID.	QUANT.
1	63x32	-	TE DE SELA - ELETROFUSÃO	pç	1
2	32	-	LUVA DE UNIÃO - ELETROFUSÃO	pç	2
3	32	-	VÁLVULA ESFERA - PE100 SDR11	pç	1
4	32	-	CAP - ELETROFUSÃO	pç	1
5	32	-	TUBO PEAD - PE100 SDR11	m	5,20
6	32	-	COTOVELO 90° - ELETROFUSÃO	pç	1

## LEGENDA

COTA		JUNTA	J
VÁLVULA BLOQUEIO		IDENTIFICAÇÃO DOS ITENS	

3	-	-	-	-	-	LOGOMARCA DA CONTRATADA	<div></div>			Companhia de Gás de Minas Gerais Rede de Distribuição de Gás Natural REDE DE ADENSAMENTO MUNICÍPIO DE BELO HORIZONTE - MG BAIRRO XXX - RUA XXX ED. XXX, N°XXX			A4	7880-LS-2320-16784
2	-	-	-	-	-									
1	-	-	-	-	-									
0	CONFORME CONSTRUÍDO (AS BUILT)													
REV.	DESCRIÇÃO	PROJ.	VERIF.	APROV.	DATA	RESP. TÉCNICO CONSTRUTORA: CREA	RESP. TÉCNICO FISCALIZAÇÃO: CREA	APROVADO CREA	AS BUILT		FOLHA 1/1	ARQ.		
REVISÃO						VISTO DATA ..... / /	VISTO DATA ..... / /	VISTO DATA ..... / /	N° DESENHO 7880-LS-2320-16784	REVISÃO 0	ESCALA 1:250			