














## RETANGULO MALHA

PROTEÇÃO DA TUBULAÇÃO				
ITEM	DESCRIÇÃO	FINALIDADE	UNID.	QUANT.
1	PLACA DE CONCRETO	PROTEÇÃO MECÂNICA	un	XXX
2	ENVELOPE DE CONCRETO	PROTEÇÃO MECÂNICA	m	XXX
3	TUBO CAMISA	PROTEÇÃO MECÂNICA	m	XXX

LEGENDA GASODUTO GASMIG	
	TUBO DE AÇO - DN2"
	TUBO DE AÇO - DN4"
	TUBO DE AÇO - DN6"
	TUBO DE AÇO - DN8"
	TUBO DE AÇO - DN10"
	TUBO DE AÇO - DN12"
	TUBO DE AÇO - DN14"
	TUBO DE AÇO - DN18"
	TUBO DE PEAD - DN125mm
	TUBO DE PEAD - DN90mm
	TUBO DE PEAD - DN63mm
	TUBO DE PEAD - DN32mm


**ESCALA GRÁFICA**  
ESCALA 1:500



PROJEÇÃO UNIVERSAL, TRANSVERSA DE MERCATOR  
DATUM VERTICAL: MAREGRÁFO DE IMBITUBA - SC  
DATUM HORIZONTAL: SIRGAS 2000  
FUSO 23° W - 48°

<p>DOCUMENTO, NÃO EXIME A CONTRATADA DAS SUAS RESPONSABILIDADES ESTABELECIDAS NO CONTRATO.</p> <p>MMG, E NÃO PODE SER REPRODUZIDO OU USADO PARA QUALQUER FINALIDADE DIFERENTE DAQUELA PARA A QUAL ESTÁ SENDO FORNECIDO.</p>					
<p><b>RA</b></p>		<p><b>LOGO DA FISCALIZAÇÃO</b></p>			
<p>CREIA XXX</p>	<p>RESPONSÁVEL TÉCNICO: XXX</p>	<p>CREIA XXX</p>	<p>APROVADO: XXX</p>	<p>CREIA XXX</p>	<p>A1</p>
<p>DATA XX/XX/XX</p>	<p>VISTO XX/XX/XX</p>	<p>DATA XX/XX/XX</p>	<p>VISTO XX/XX/XX</p>	<p>DATA XX/XX/XX</p>	<p>INSERIR NÚMERO DO ARQUIVO</p>
<p>Nº DESENHO <b>INSERIR NUMERAÇÃO</b></p>			<p>REVISÃO 0</p>	<p>ESCALA 1:500</p>	<p>FOLHA 1/1</p>
<p><b>E DE DISTRIBUIÇÃO DE GÁS NATURAL</b>  INSERIR: NOME DO MUNICÍPIO  INSERIR: NOME DA ORDEM DE SERVIÇO  PERFIL - PEAD DN - PE 100 SDR 11 / ESTACAS PROJETO  INSERIR: NOME DO LOGRADOURO</p>					
					<p>ARA</p>

PROVISÓRIO

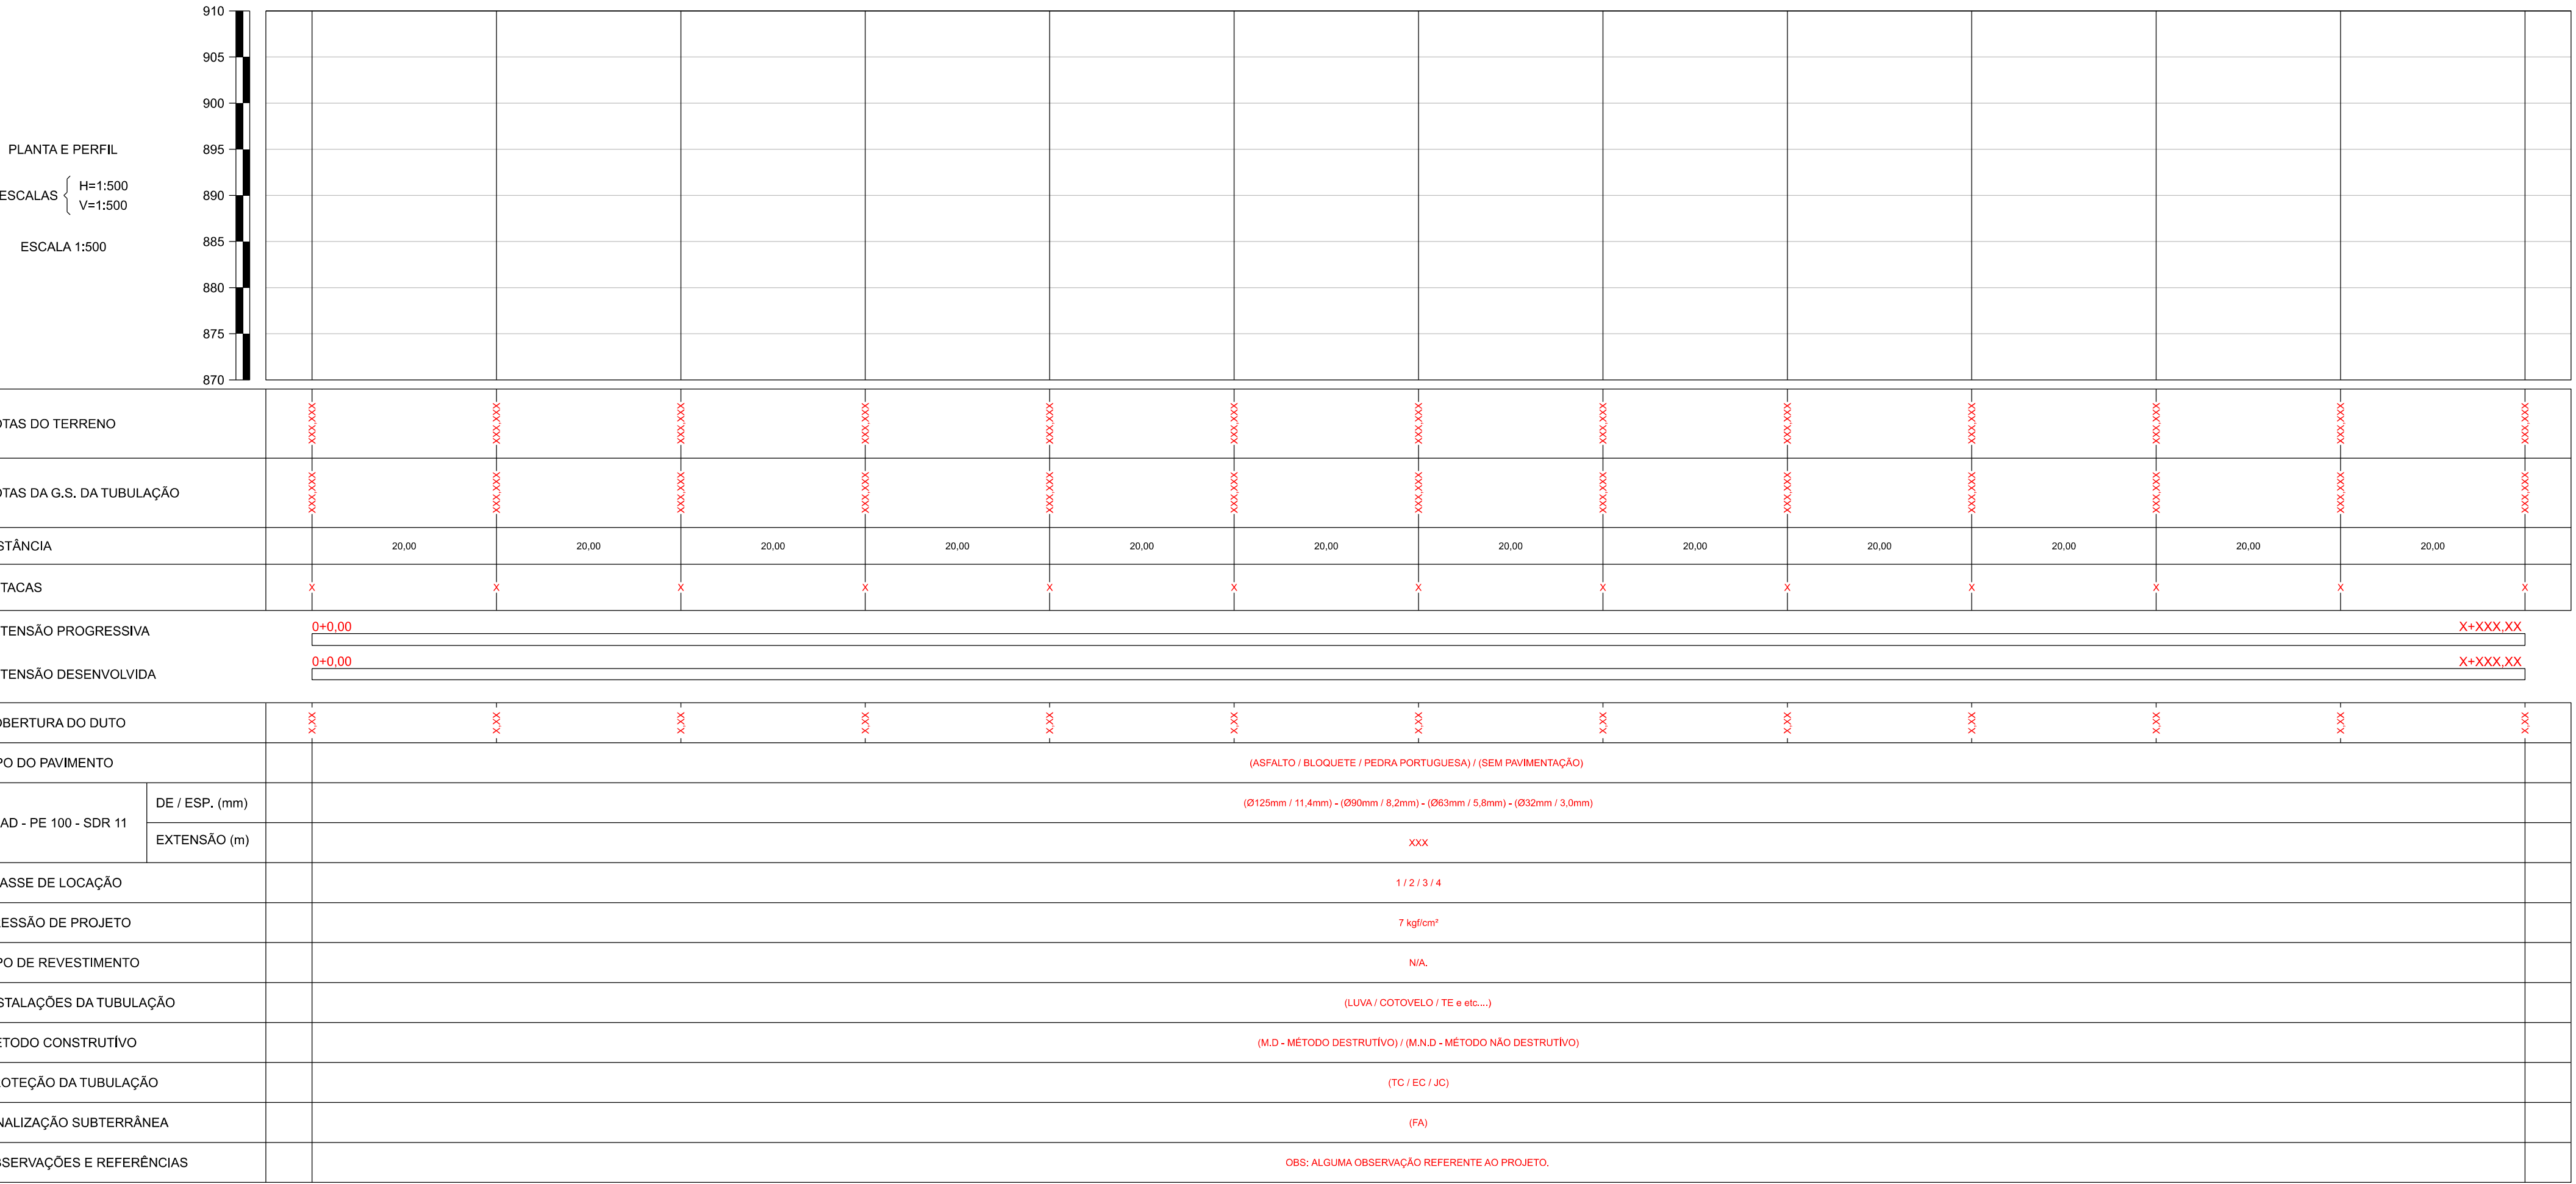

CLASSIFICAÇÃO				

EXTENSÃO DO GASODUTO EM CADA LOGRADOURO						
COD.	LOGRADOURO	INICIO	FIM	EXT. TOTAL		
xxx	xxx	xxx	xxx	xxx		
-	-	-	-	-		
-	-	-	-	-		
-	-	-	-	-		
-	-	-	-	-		
5	-	-	-	-	-	-
4	-	-	-	-	-	-
3	-	-	-	-	-	-
2	-	-	-	-	-	-
1	-	-	-	-	-	-
0	xxx	xxx	xxx	xxx	xxx	xxx
REV.	DESCRIÇÃO	POR	VISTO	APROV.	DATA	
REVISÃO						