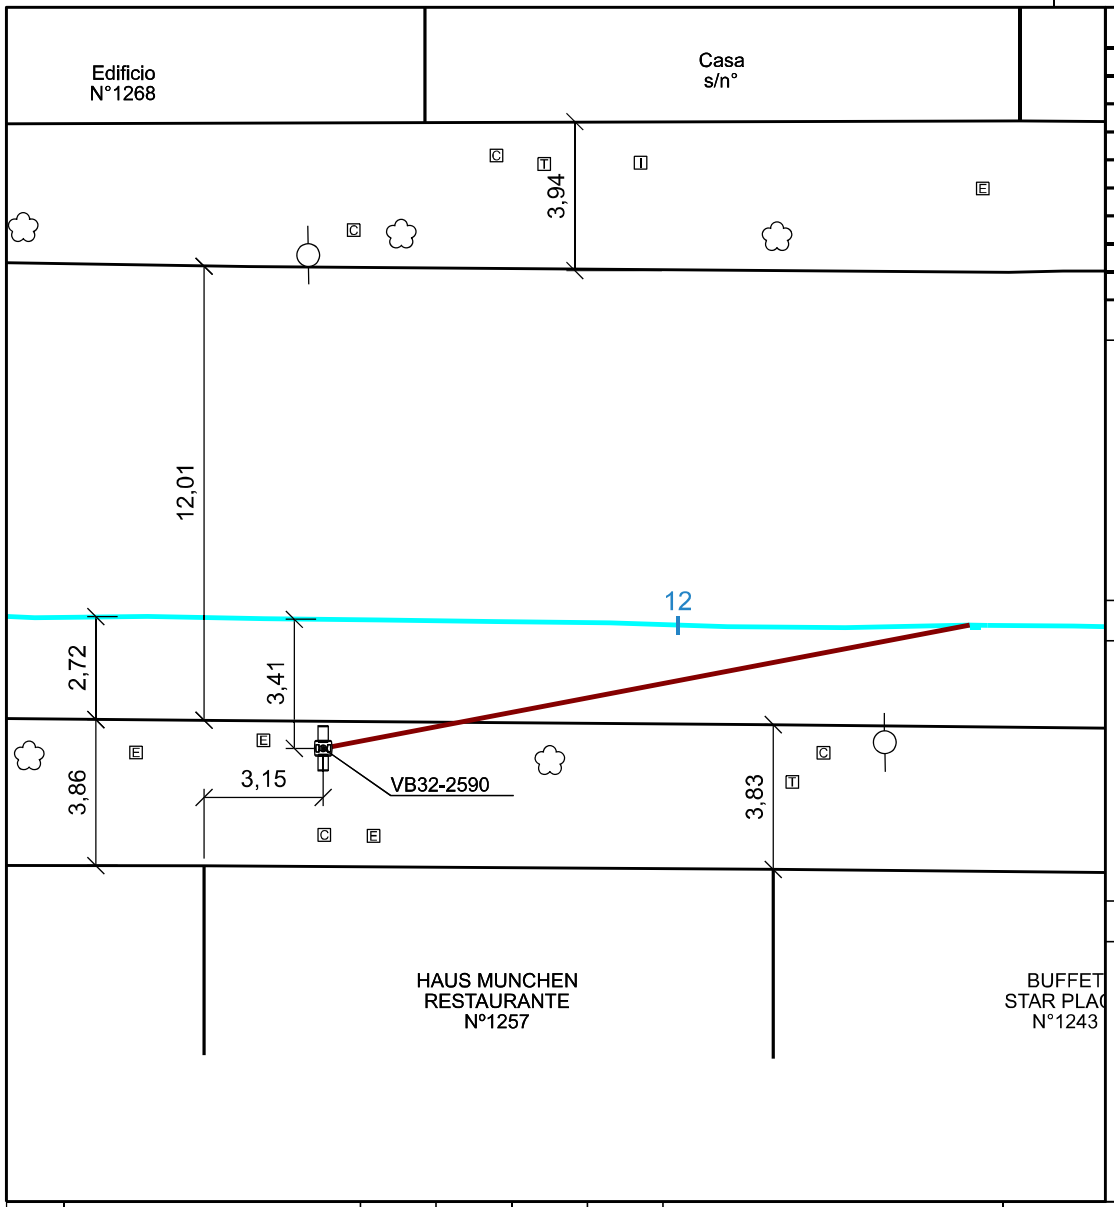

TABELA DAS DISTÂNCIAS	
A	2,45
B	2,35
D	2,72
E	17,40
F	0,30
G	0,60
H	0,72
J	3,86

SAÍDA A 0°

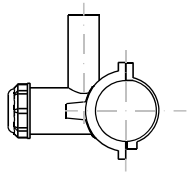

SAÍDA A 45°

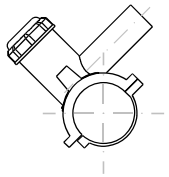

SAÍDA A 90°

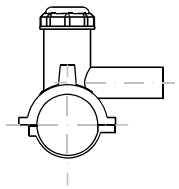

ISOMÉTRICO

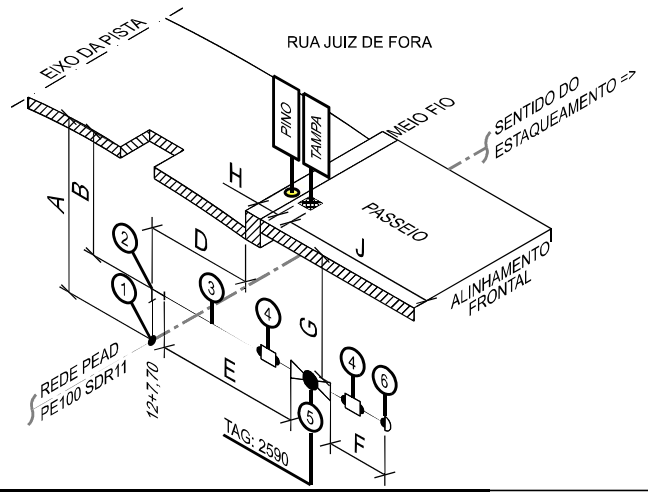

LISTA DE MATERIAL

ITEM	DE (mm.)	ESP. (mm.)	ESPECIFICAÇÃO	UNID.	QUANT.
1	125x32	-	TE DE SELA - ELETROFUSÃO	pç	1
2	32	-	COTOVELO 45° - ELETROFUSÃO	pç	1
3	32	3,0	TUBO DE PEAD - PE100 SDR11	m	17,70
4	32	-	LUVA DE UNIÃO PEAD - ELETROFUSÃO	pç	2
5	32	-	VÁLVULA ESFERA - PE100 SDR11	pç	1
6	32	-	CAP - ELETROFUSÃO	pç	1
-	-	-	-	-	-

LEGENDA

COTOVELO 45°		CAP	
COTOVELO 90°		IDENTIFICAÇÃO DOS ITENS	
LUVA DE UNIÃO		COTA	
PONTO DE UNIÃO		TAMPA DA CAIXA DE VÁLVULA	
VÁLVULA BLOQUEIO		PINO SINALIZAÇÃO PASSEIO	

NOTAS GERAIS

1 - DIMENSÕES EM METROS EXCETO ONDE INDICADO.
2 - LISTA DE MATERIAL PARA O RAMAL CITADO.

REV.	DESCRIÇÃO	PROJ.	VERIF.	APROV.	DATA
3	-	-	-	-	-
2	-	-	-	-	-
1	-	-	-	-	-
0	CONFORME CONSTRUÍDO (AS BUILT)	EDIVALDO	JULIANE	ANTUNES	23/07/16

REVISÃO

RESPONSÁVEL TÉCNICO: GONÇALO A. C. SILVA — CREA: 121539D
VISTO: ..... DATA: ___/___/___

RESPONSÁVEL TÉCNICO: - — CREA: -
VISTO: ..... DATA: ___/___/___

APROVADO: - — CREA: -
VISTO: ..... DATA: ___/___/___

Companhia de Gás de Minas Gerais
Rede de Distribuição de Gás Natural
REDE DE ADENSAMENTO
MUNICÍPIO DE BELO HORIZONTE - MG
B: SANTO AGOSTINHO - RUA JUIZ DE FORA
REST. HAUS MUNSHEN - Nº 1257 (VB32-2590)

AS BUILT

Nº DESENHO	REVISÃO	ESCALA	FOLHA
42141-DE-CGIC-4450-003-ISO-301	0	1:200	1/1

A4 | ARQ. | 42141-DE-CGIC-4450-003-ISO-301

A4-297x210