NOME DA RUA

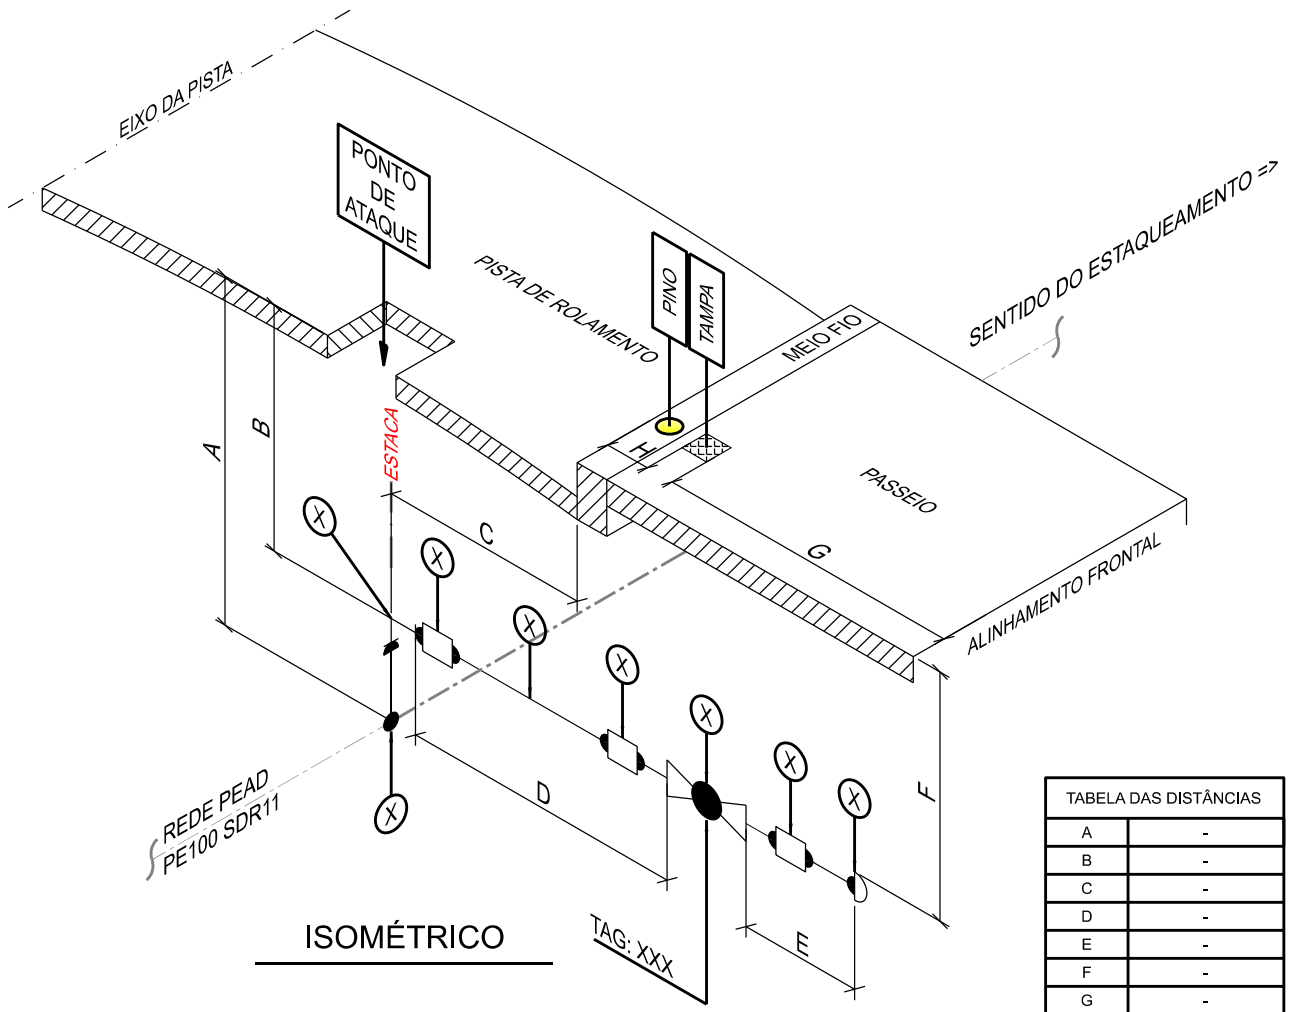

ISOMÉTRICO

TABELA DAS DISTÂNCIAS	
A	-
B	-
C	-
D	-
E	-
F	-
G	-
H	-

PLANTA DE LOCAÇÃO

ZOOM

NO LOCAL DESEJADO

LISTA DE MATERIAL

ITEM	DE (pol)	ESP. (mm.)	ESPECIFICAÇÃO	UNID.	QUANT.
1	-	-	-	-	-
2	-	-	-	-	-
3	-	-	-	-	-
4	-	-	-	-	-
5	-	-	-	-	-
6	-	-	-	-	-
7	-	-	-	-	-

LEGENDA

COTOVELO 45°		CAP	
COTOVELO 90°		IDENTIFICAÇÃO DOS ITENS	
LUVA DE UNIÃO		COTA	
PONTO DE UNIÃO		TAMPA DA CAIXA DE VÁLVULA	
VÁLVULA BLOQUEIO		PINO SINALIZAÇÃO PASSEIO	

NOTAS GERAIS

1 - DIMENSÕES EM METROS EXCETO ONDE INDICADO.
2 - LISTA DE MATERIAL PARA O RAMAL CITADO.

REV.	DESCRIÇÃO	POR	VISTO	APROV.	DATA
3	-	-	-	-	-
2	-	-	-	-	-
1	-	-	-	-	-
0	CONFORME CONSTRUÍDO (AS BUILT)	XXXX	XXXX	XXXX	XXXX

REVISÃO

LOGO DA CONSTRUTORA

RESPONSÁVEL TÉCNICO: XXX CREA XXX
VISTO ..... DATA XX/XX/XX

LOGO DA FISCALIZAÇÃO

RESPONSÁVEL TÉCNICO: XXX CREA XXX
VISTO ..... DATA XX/XX/XX

GASMIG

APROVADO XXX CREA XXX
VISTO ..... DATA XX/XX/XX

Companhia de Gás de Minas Gerais
Rede de Distribuição de Gás Natural
REDE DE ADENSAMENTO
XXX
XXX
XXX

AS BUILT

FOLHA 1/1

Nº DESENHO XXX | REVISÃO 0 | ESCALA S/ESC

A4 | XXX | ARQ.

A4-297x210