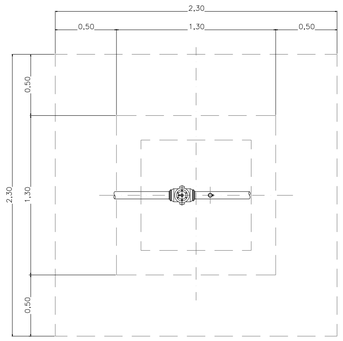

DETALHE PARA VB2"

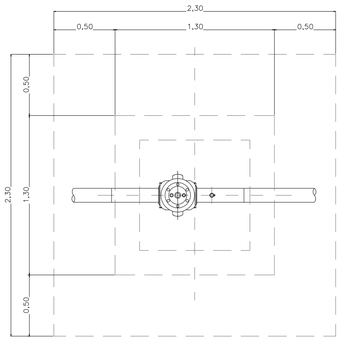

DETALHE PARA VB4"

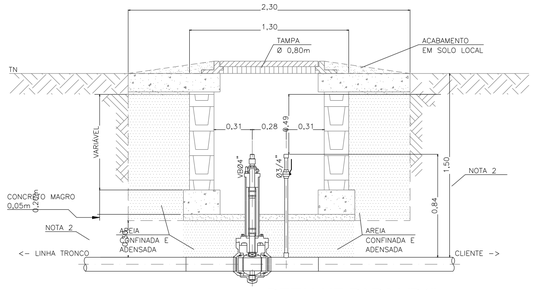

DETALHE PARA VB4"
OPÇÃO "CAIXA"

S/ESCALA

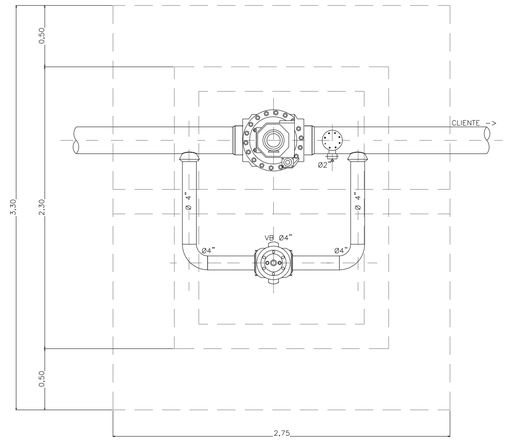

DETALHE PARA VB8" BY-PASS 4" - 1VENT

S/ESCALA

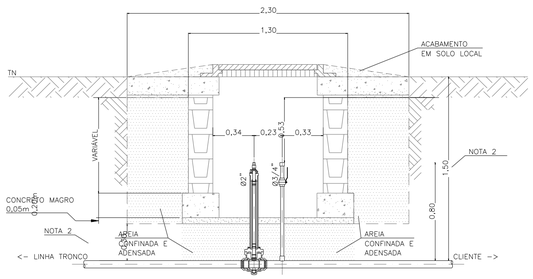

DETALHE PARA VB2"
OPÇÃO "CAIXA"

S/ESCALA

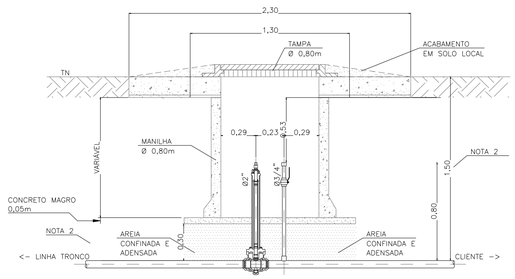

DETALHE PARA VB2"
OPÇÃO "MANILHA"

S/ESCALA

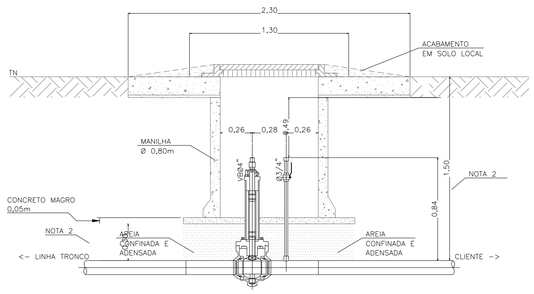

DETALHE PARA VB4"
OPÇÃO "MANILHA"

S/ESCALA

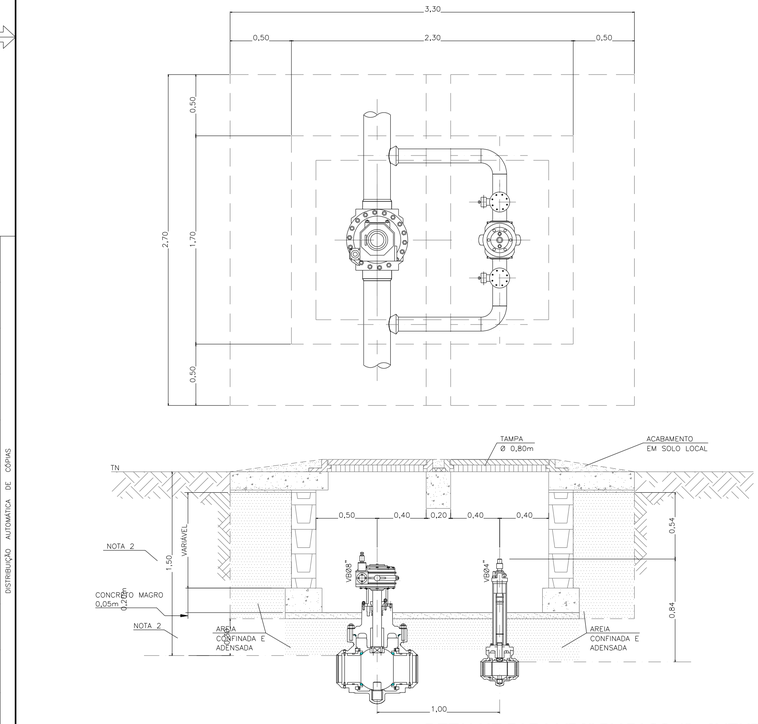

DETALHE PARA VB8" BY-PASS 4" - 2VENT

S/ESCALA

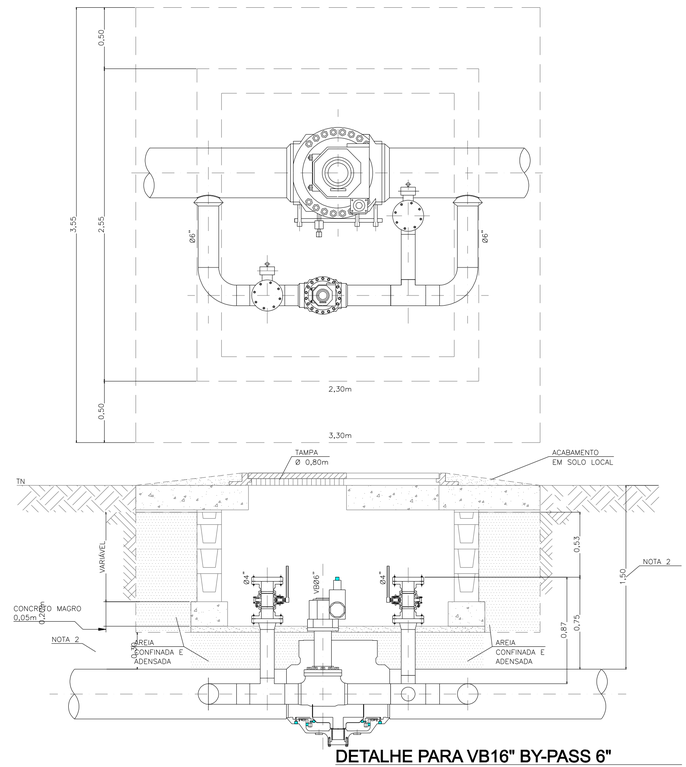

DETALHE PARA VB16" BY-PASS 6"

S/ESCALA

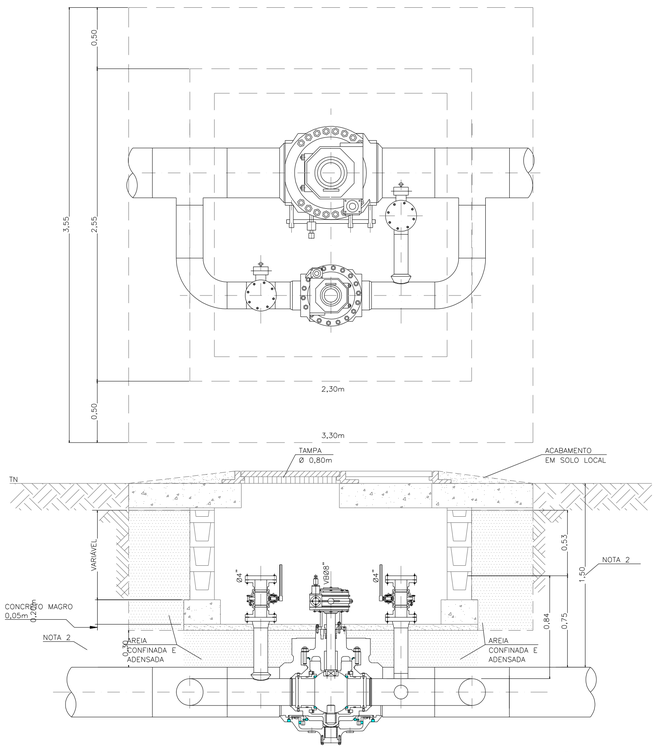

DETALHE PARA VB16" BY-PASS 8"

S/ESCALA

DIST. QTD./TIPO ORDEM | DISTRIBUIÇÃO AUTOMÁTICA DE CÓPIAS | TOTAL

CLASSIFICAÇÃO

	DATA	FEITO	VISTO	APROV.
B				
A				
0				

ALTERAÇÕES

NOTAS GERAIS:

1 – DIMENSÕES EM METRO, EXCETO ONDE INDICADO.
2 – COBERTURA MINIMA

DOCUMENTOS DE REFERÊNCIA:

– EDITAL LICITAÇÃO MS/AG–GS 4004
– CONTRATO – CT 026/04

ANDRADE GUTIERREZ | GAS MG Companhia de Gás de Minas Gerais

PROJ.: CARLOS ALBERTO C. SANTOS	VISTO: RAFAEL PASSOS VALADARES ENGº CIVIL CREA: 76582 D–MG	VISTO:
DES.: BLENIO T. CAMELO	RT. MARCELO ELISIO DE ANDRADE ENGº CIVIL CREA: 26649 D–MG	APROV.:
CONFERIDO: CARLOS ALBERTO C. SANTOS	DATA: 21/09/05	DATA:

Companhia de Gás de Minas Gerais
Rede de Distribuição de Gás Natural

RDGN – PÓLO VALE DO AÇO – 1° ETAPA
DISPOSIÇÃO VALVULAS
NAS CAIXAS DE ALVENARIA
–

AS-BUILT

Nº
42.126–DE–CAG–2340
FL–01

42.126–DE–CAG–2340–FL–01.DGN

ARQ.